

RWE Power AG, Stüttgenweg 2, 50935 Köln

Stadt Geilenkirchen
Postfach 1269

52502 Geilenkirchen

Liegenschaften und Umsiedlungen

Ihre Zeichen Frau Nossek
Ihre Nachricht
Unsere Zeichen PCO-LL FU
Telefon +49-221-480 - 22018
Telefax +49-221-480 - 23566
E-Mail Gilbert.Fuss@rwe.com

Köln, 15.01.2010

Flächennutzungsplan 61. Änderung Ortsteil Immendorf Ihr Schreiben vom 17.12.2009

Sehr geehrte Damen und Herren,

im Bereich des Plangebietes befindet sich die aktive Grundwassermessstelle 86714 unserer Gesellschaft.

Die aktive Grundwassermessstelle 86714 ist unter dem Gesichtspunkt des Bestandsschutzes zu erhalten bzw. während eventueller Baumaßnahmen zu sichern. Die jeweilige Zugänglichkeit für Grundwasserstandsmessungen sowie Entnahmen von Grundwasseranalysen ist zu gewährleisten.

**RWE Power
Aktiengesellschaft**
Stüttgenweg 2
50935 Köln
T: 0221-480 0
F: 0221-480 13 51
I: www.rwe.com
Vorsitzender des
Aufsichtsrats:
Dr. Rolf Martin Schmitz
Vorstand:
Dr. Johannes Lambertz
(Vorsitzender)
Matthias Hartung
Dr. Gerd Jäger
Antonius Voß
Erwin Winkel
Sitz der Gesellschaft:
Essen und Köln
Eingetragen beim
Amtsgericht Essen
HRB 17420
Amtsgericht Köln
HRB 117

Messstellen	R-Wert	H-Wert
86714	25 11897,17	56 45918,02


Mit freundlichen Grüßen

RWE Power Aktiengesellschaft
Abt. Liegenschaften und Umsiedlungen

i. A.

Anlage

Bankverbindung:
WestLB AG
BLZ: 300 500 00
Kto.Nr.: 152561
IBAN: DE43 3005 0000
0000 1525 61
BIC (SWIFT-Code):
WELADED

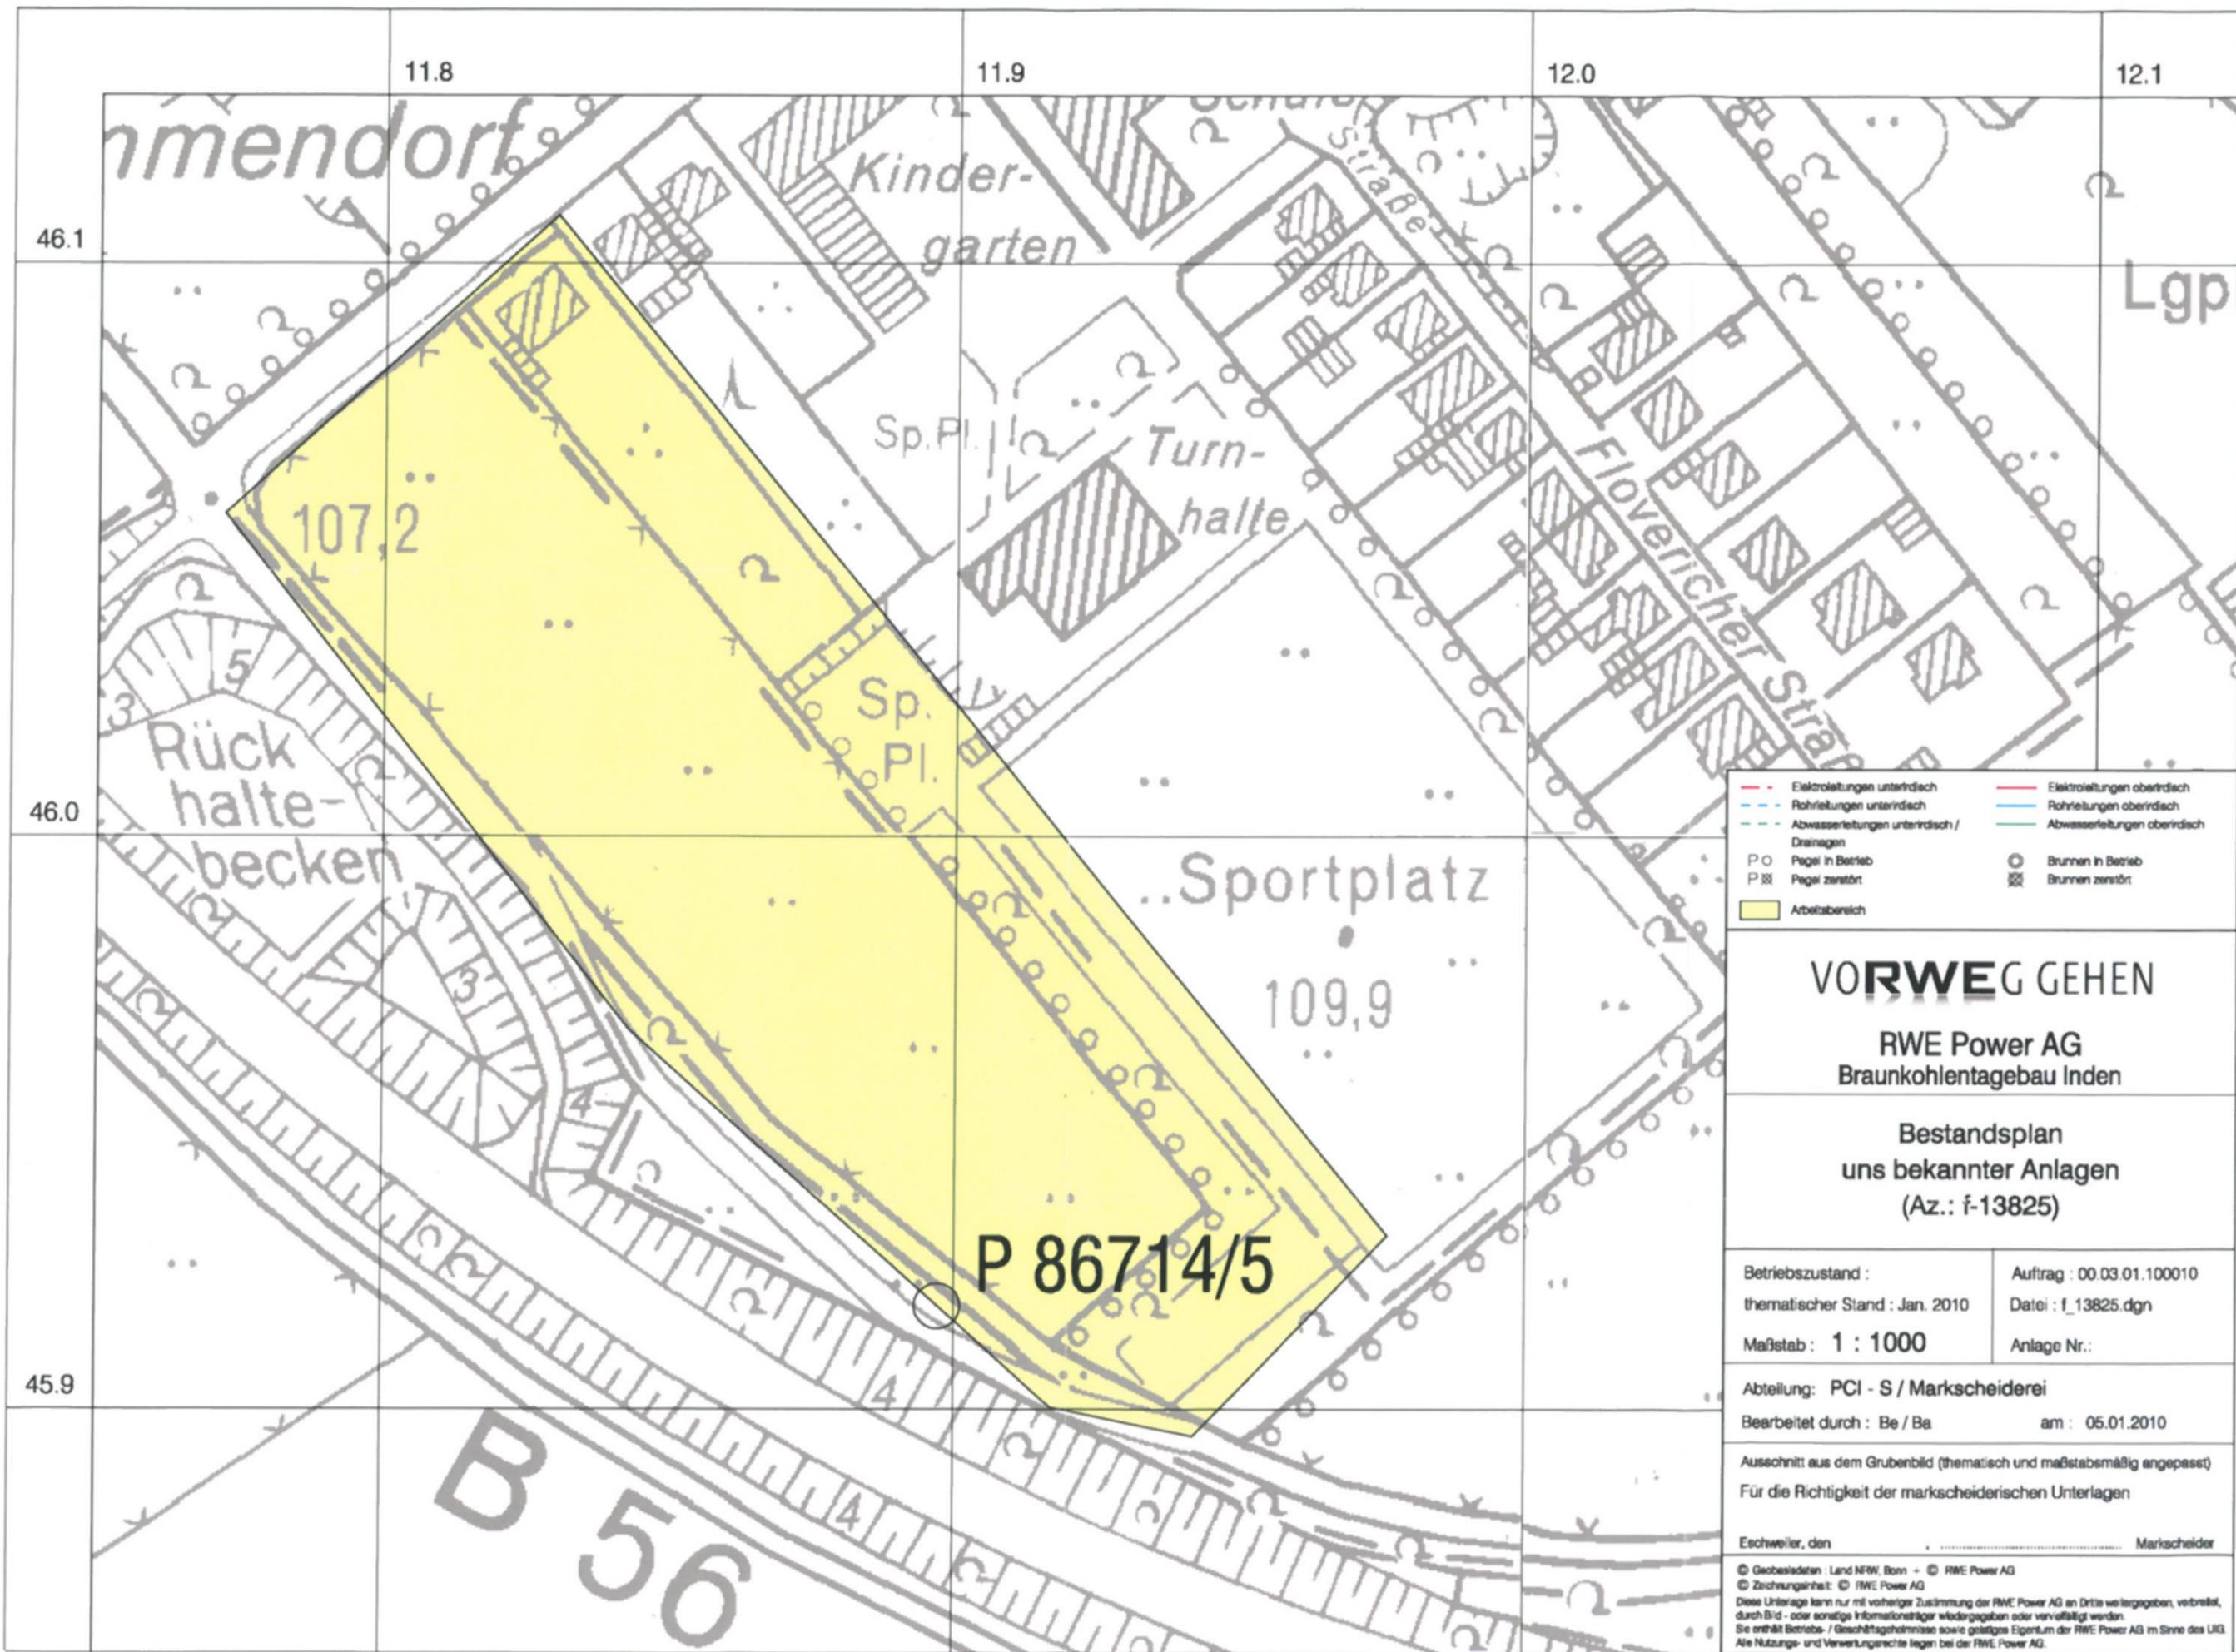

- Elektroleitungen unterirdisch
- Rohrleitungen unterirdisch
- Abwasserleitungen unterirdisch / Drainagen
- P o Pegel in Betrieb
- P x Pegel zerstört
- Arbeitsbereich
- Elektroleitungen oberirdisch
- Rohrleitungen oberirdisch
- Abwasserleitungen oberirdisch
- o Brunnen in Betrieb
- x Brunnen zerstört

VORWEG GEHEN

RWE Power AG
Braunkohlentagebau Inden

Bestandsplan
uns bekannter Anlagen
(Az.: f-13825)

Betriebszustand :	Auftrag : 00.03.01.100010
thematischer Stand : Jan. 2010	Datei : f_13825.dgn
Maßstab : 1 : 1000	Anlage Nr.:

Abteilung: PCI - S / Markscheiderei
 Bearbeitet durch : Be / Ba am : 05.01.2010

Ausechnitt aus dem Grubenbild (thematisch und maßstabemäßig angepasst)
 Für die Richtigkeit der markscheiderischen Unterlagen

Eschweiler, den Markscheider

© Geobaldaten : Land NRW, Bonn - © RWE Power AG
 © Zeichnungseinheit: © RWE Power AG
 Diese Unterlage kann nur mit vorheriger Zustimmung der RWE Power AG an Dritte weitergegeben, verbreitet, durch Bild- oder sonstige Informationsträger wiedergegeben oder vervielfältigt werden.
 Sie enthält Betriebs- / Geschäftsgeheimnisse sowie geistiges Eigentum der RWE Power AG im Sinne des UIG.
 Alle Nutzungs- und Verwertungsrechte liegen bei der RWE Power AG.